

Zatycznik nr 4

KOPIA DOKUMENTU

Posiadać się zgodność niniejszej kopii z treścią materiału państwowego zasobu geodezyjnego i kartograficznego **STAROSTA POWIATU MIELECKIEGO**

Nazwa materiału zasobu: 12219

Identyfikator ewidencyjny materiału zasobu:


Data wykonania kopii: **2019-02-28**

Z UP. STAROSTY
imię, nazwisko i podpis osoby reprezentującej organ
Joanna Makstra
 Starszy geodeta

STAROSTA POWIATU MIELECKIEGO
Identyfikator ewidencyjny materiału zasobu
P 181/2019 362

Data wpisania do ewidencji: **2019-01-30**

Z UP. STAROSTY
imię, nazwisko i podpis osoby reprezentującej organ
mgr inż. Paweł Misiąg
 Kierownik Powiatowego Ośrodka Dokumentacji Geodezyjnej i Kartograficznej

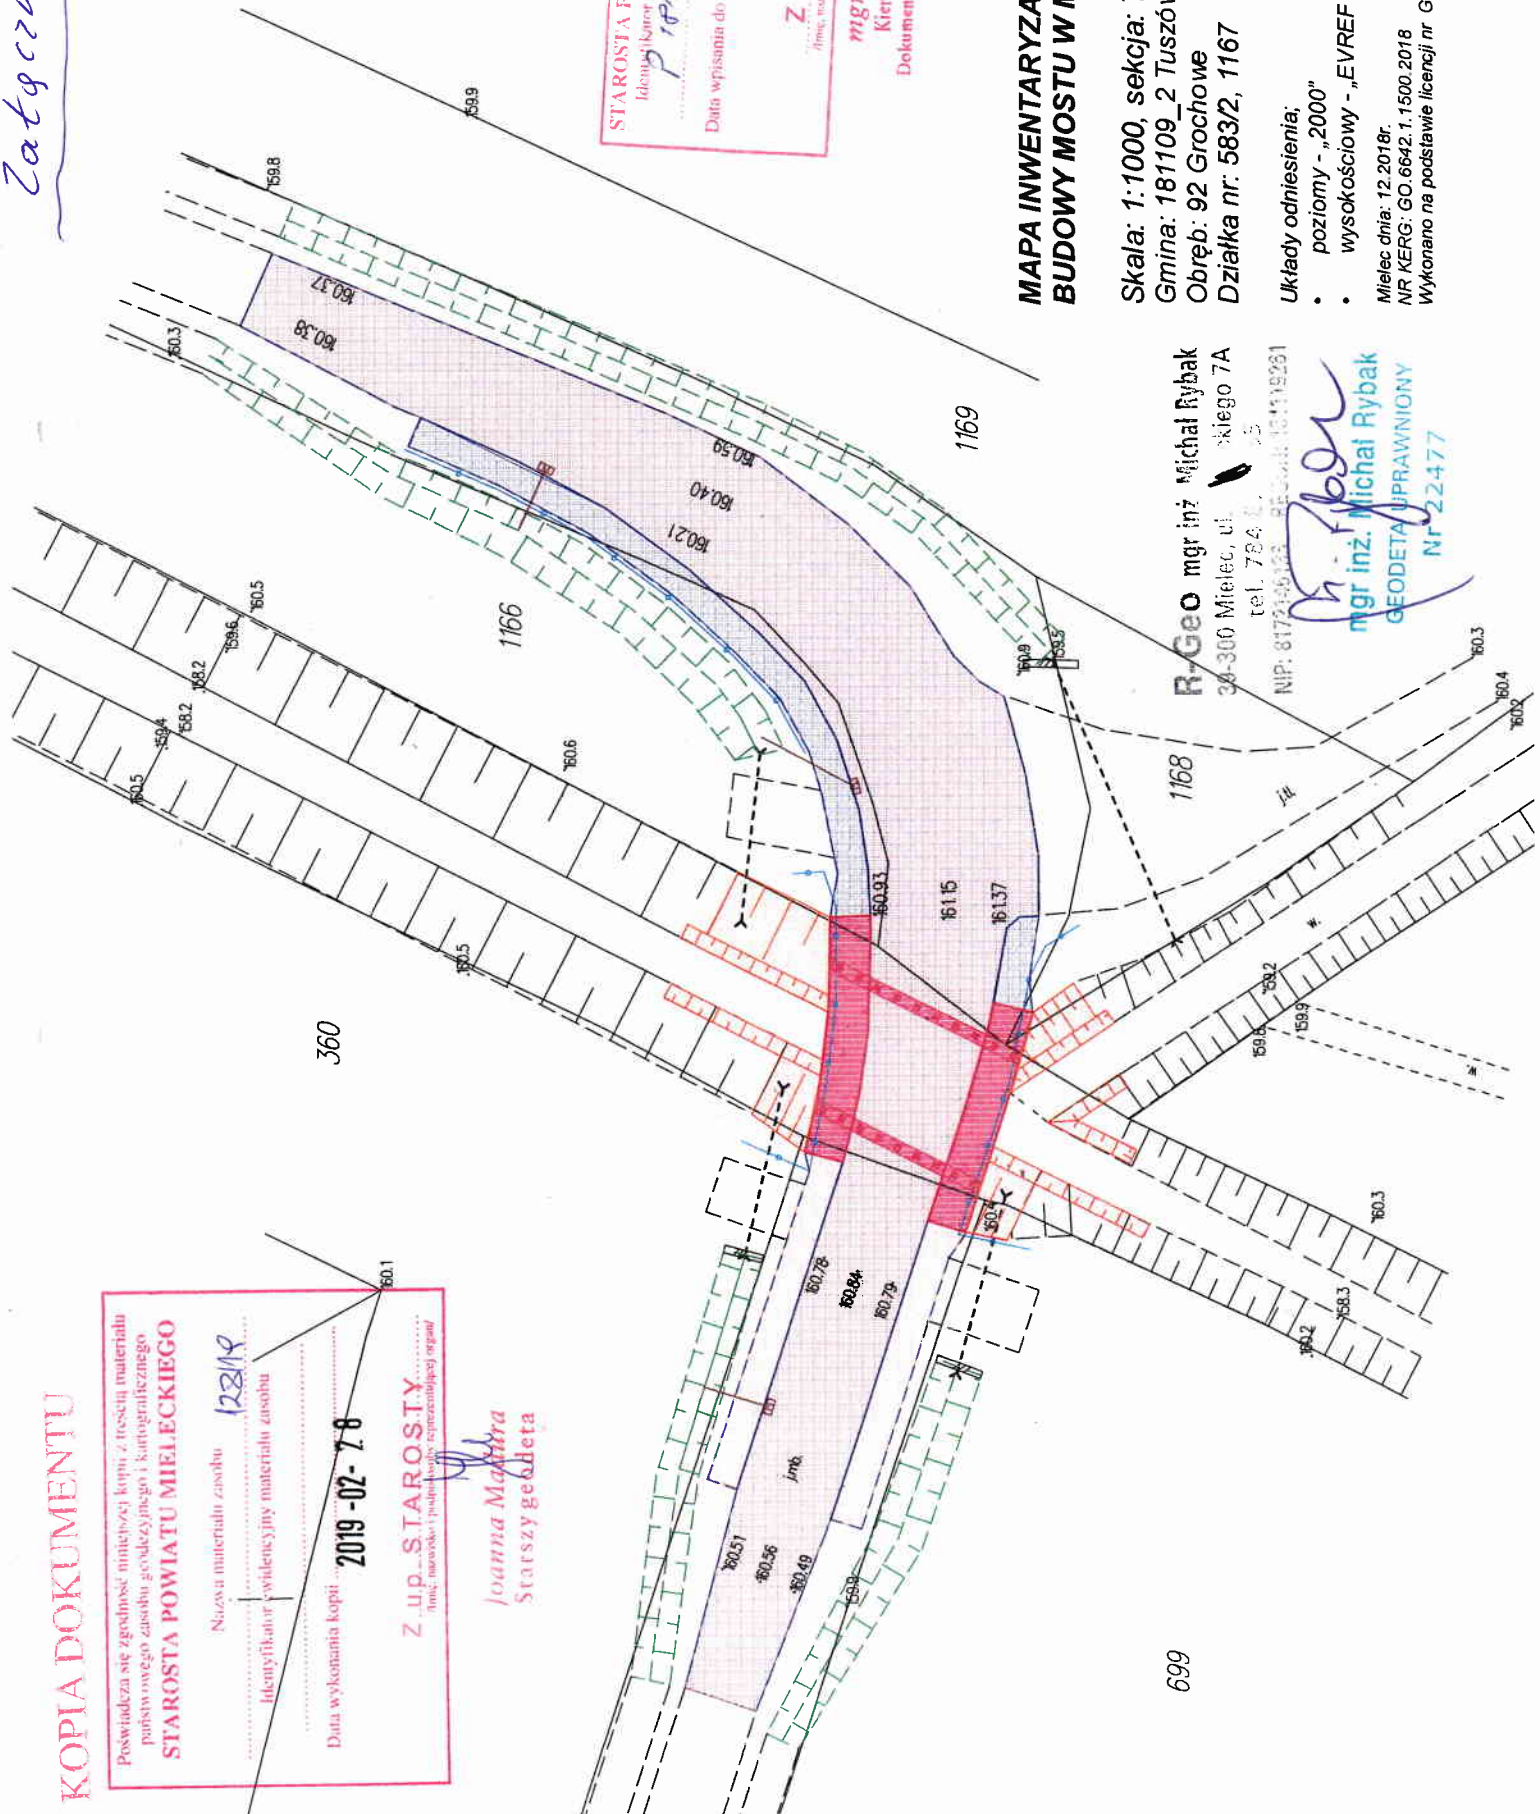

MAPA INWENTARYZACJI POWYKONAWCZEJ BUDOWY MOSTU W M. GROCHOWE

Skala: 1:1000, sekcja: 7.132.25.23.1.2
Gmina: 181109_2 Tuszów Narodowy
Obręb: 92 Grochowe
Działka nr: 583/2, 1167

- Układy odniesienia:
- poziomy - „2000”
 - wysokościowy - „EVREF 2007”

Mielec dnia: 12.2018r.
NIP: KERG: GO.6642.1.1500.2018
Wykonano na podstawie licencji nr GO.6642.1.1500.2018_1811_K05

R-Geo mgr inż. Michał Rybak
30-300 Mielec, ul. Kiego 7A
tel. 78 6 11 11 261
NIP: 8172495193 REGON: 14119261

Michał Rybak
mgr inż. Michał Rybak
GEODETA UPRAWNIONY
Nr 22477